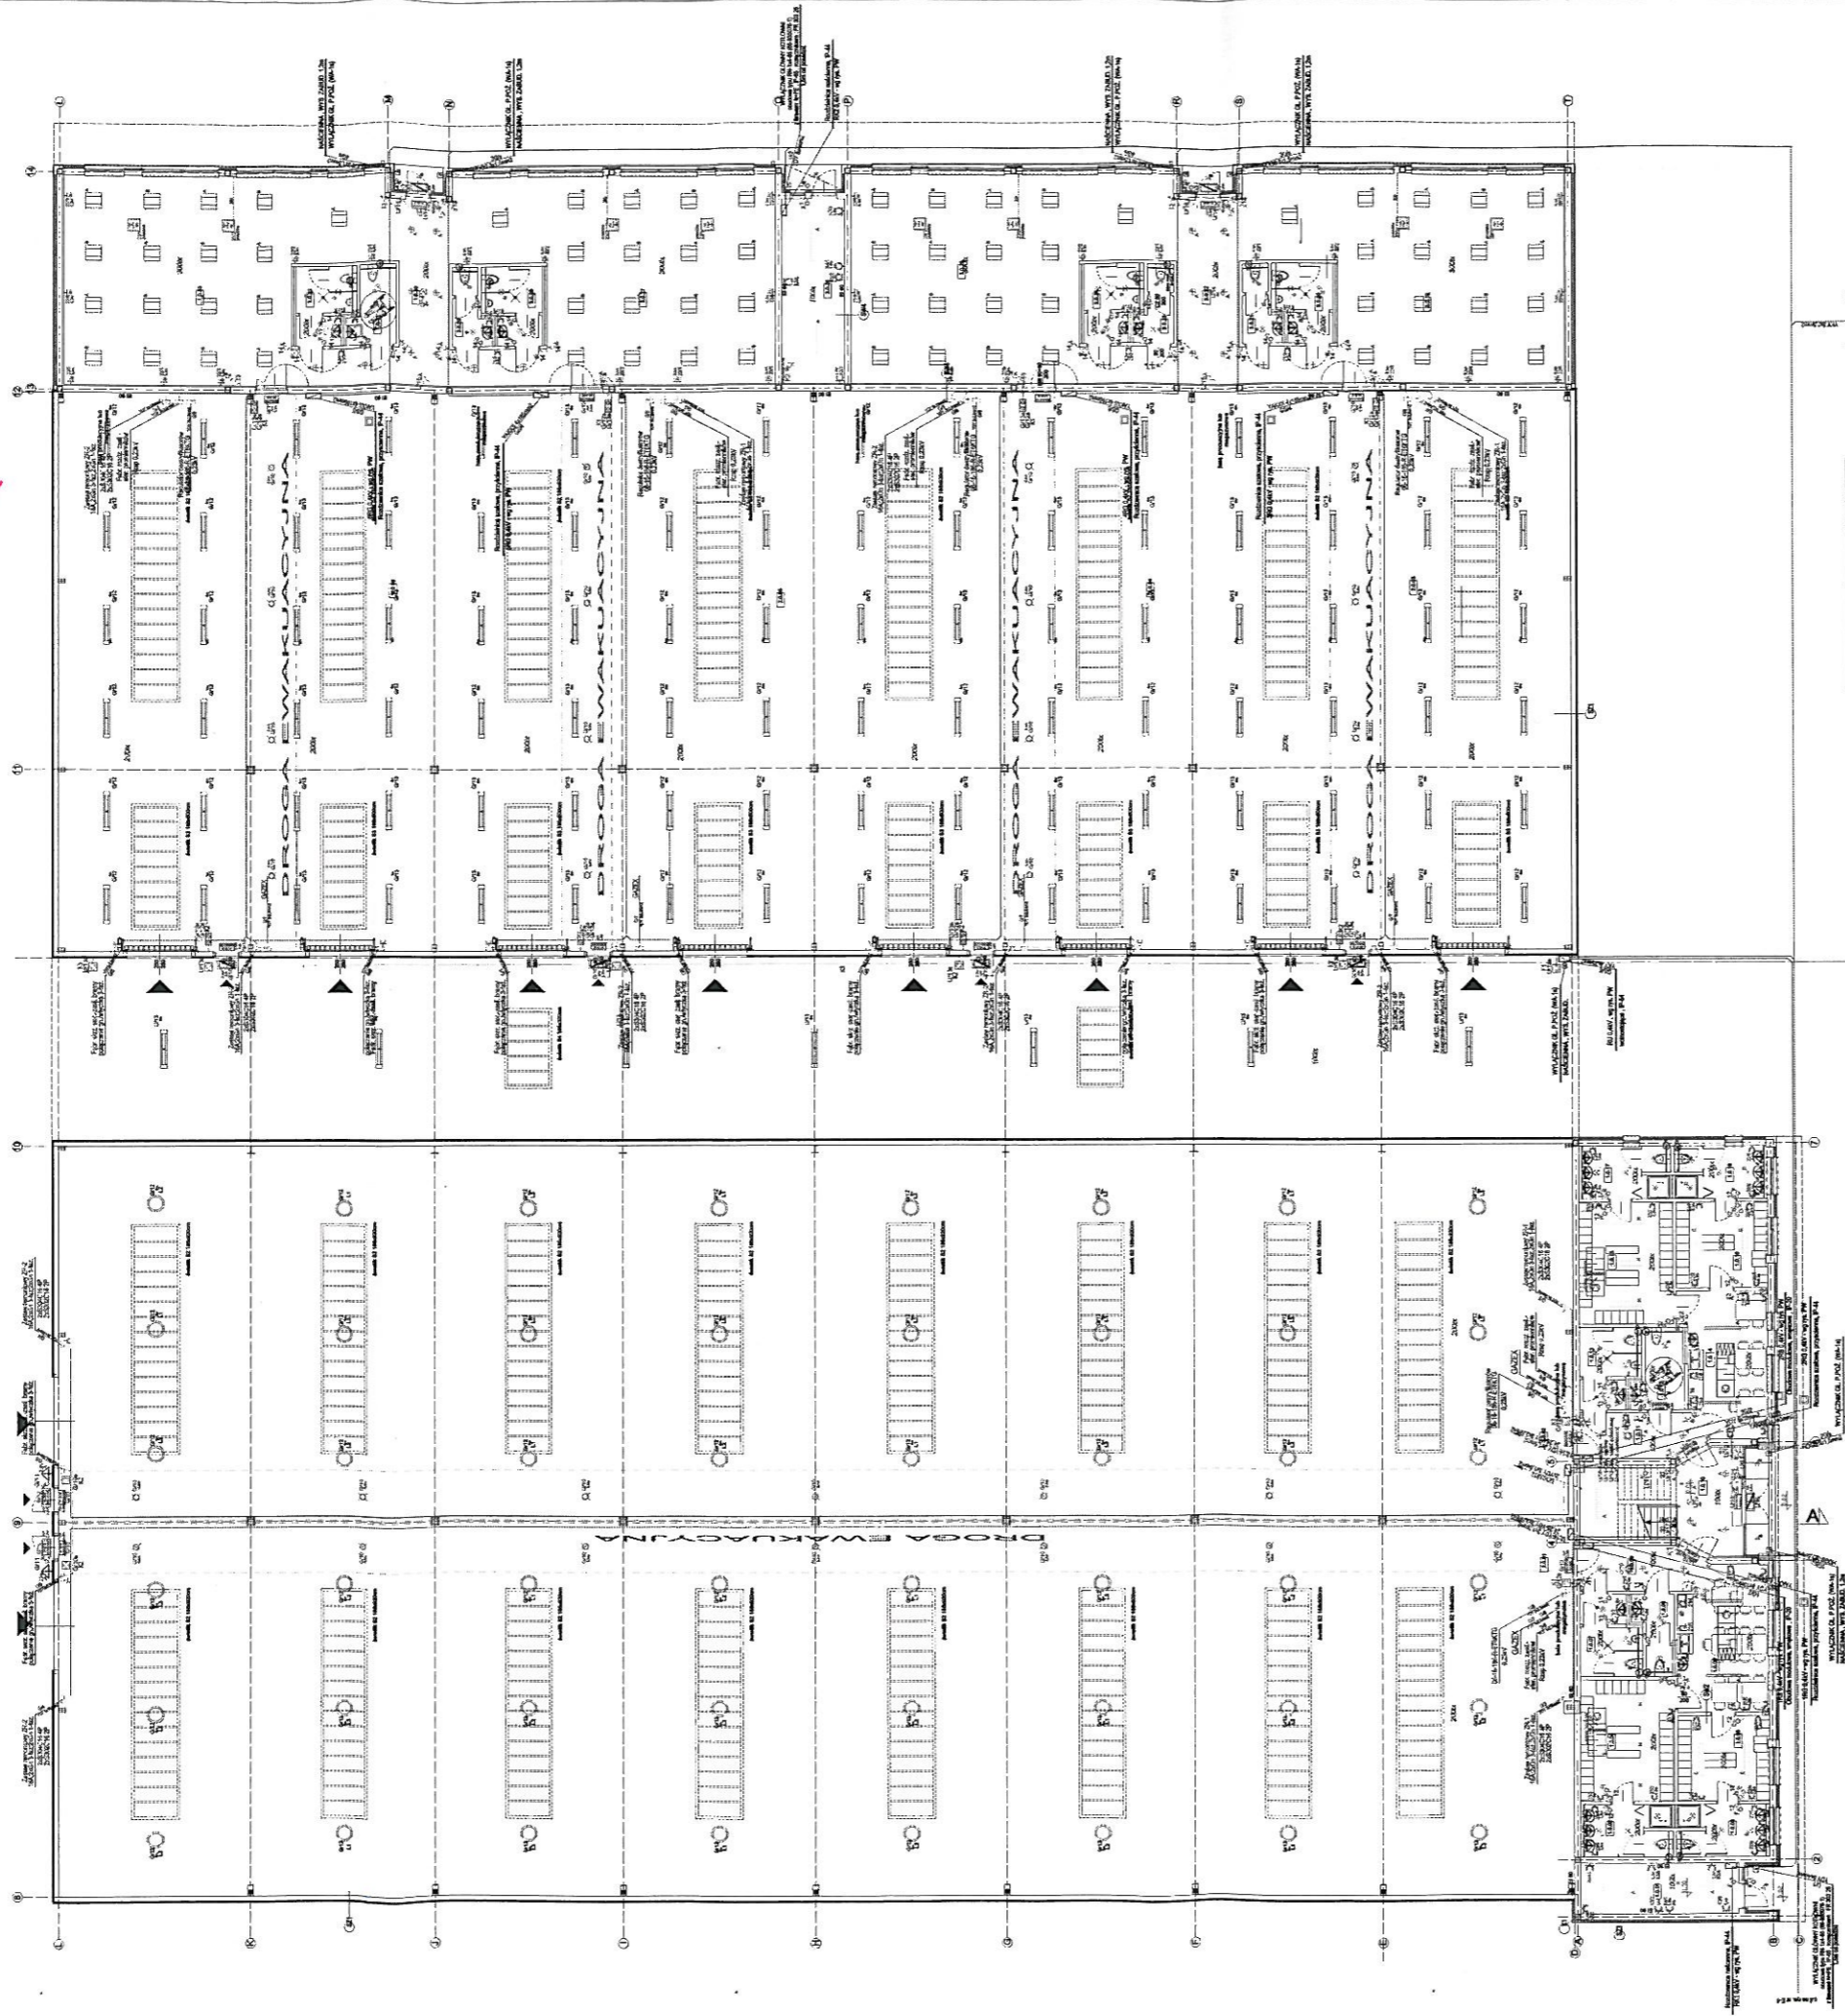


**DOKUMENTACJA  
POWYKONAWCZA**

[illegible][illegible][illegible]

Uwagi:



