




# Tablica licznikowa

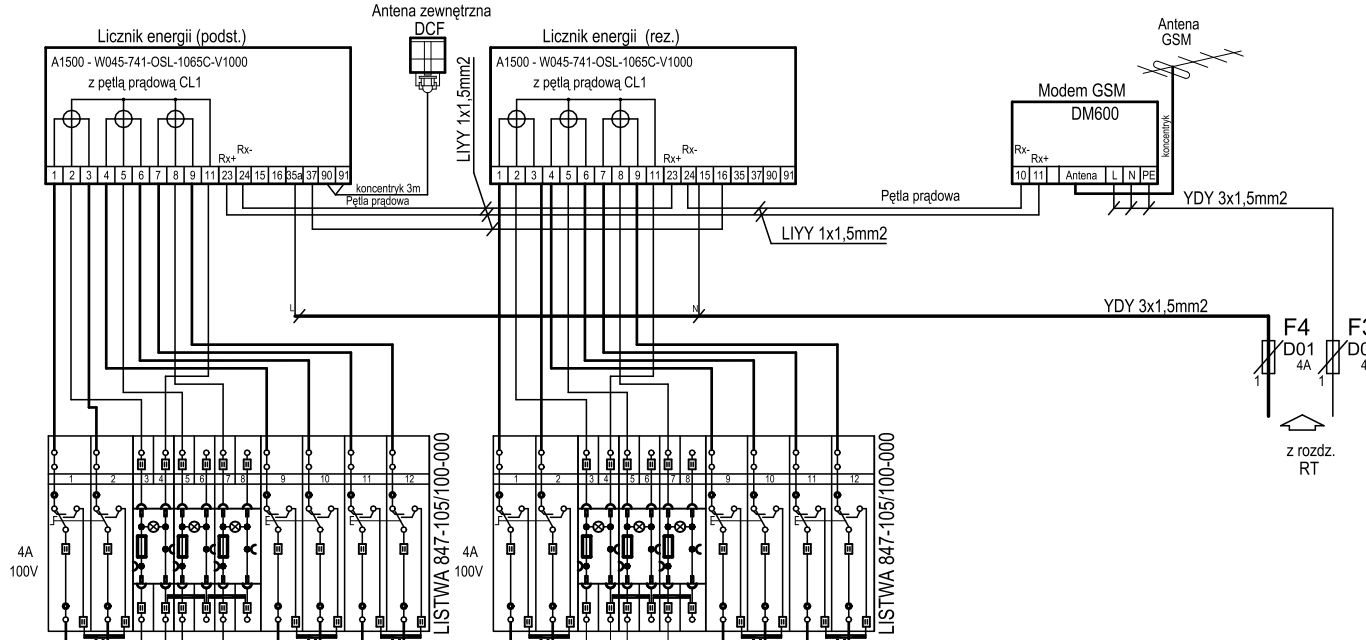

# TAB LICA POMIAROWA

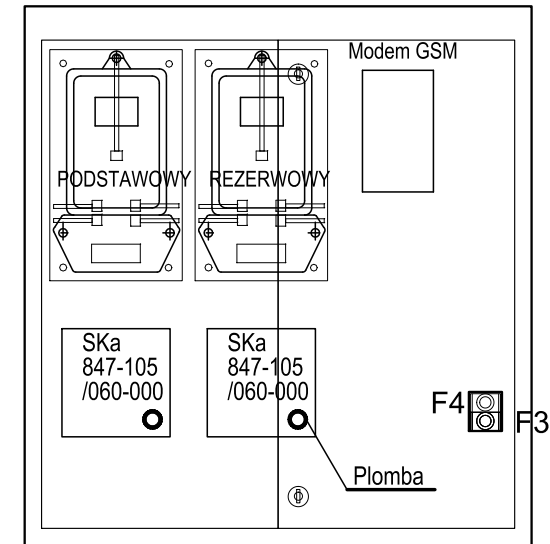

# Celka nr 1

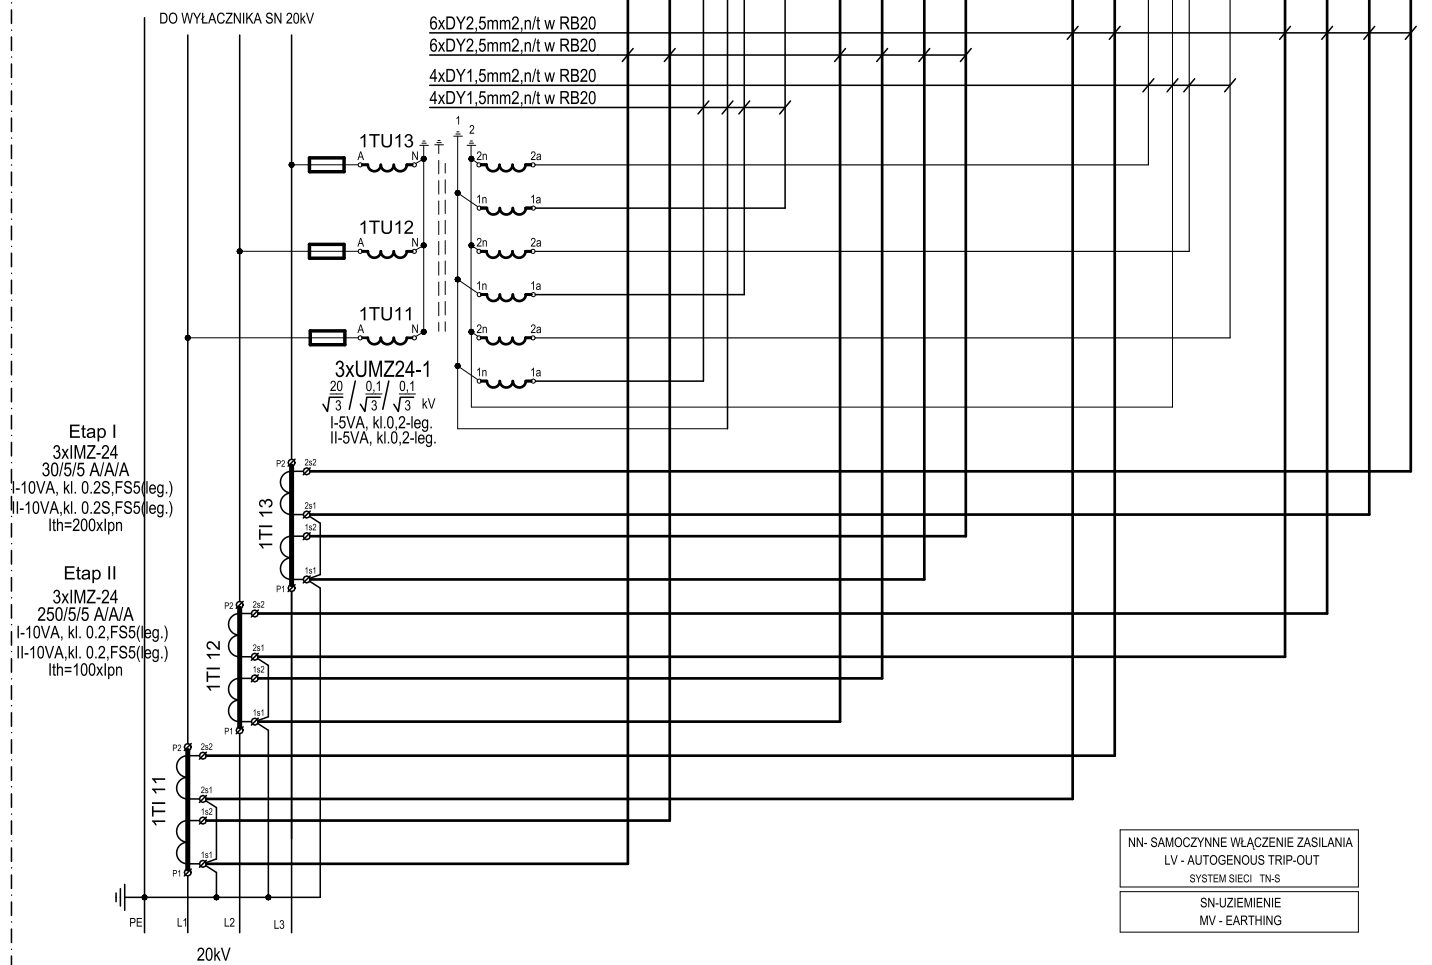

<p>Jednostka projektowa: BIURO PLANOWANIA PRZESTRZENNEGO <b>BPP Jerzy Jakimiec</b> ul. Słowackiego 20b; 58 - 300 Wałbrzych tel. (074)8422139; e-mail: bppij@wp.pl</p>		<p>Inwestor: <b>INVEST-PARK DEVELOPMENT</b> ul. Uczniowska 21, 58-306 Wałbrzych</p>	
<p>Inwestycja: CENTRUM MAGAZYNOWE ul. Uczniowska, Wałbrzych działki nr 47/9, 47/11, 48/9, 70/3, 71/11, 71/12, 72/9, 72/10, 90/10, 90/11, 90/12, 88/12, 88/9, 91/5, 91/2, 92/3, 92/7, 102/20, 102/22, 100/11, 101/5, obręb 10 Poniatów.</p>		<p>Nr rys.: <b>E-5a</b></p>	
<p>Projektant: mgr inż. Zbigniew Barszczyk nr upr. UAN. VI-f/3/59/90</p>		<p>Skala: <b>1:50</b></p>	
<p>Sprawdzający: mgr inż. Zdzisław Marciniak nr upr. NBGP V-7342/3/8/95/96</p>		<p>Podpis: <i>[Signature]</i></p>	
<p>Data: <b>I.2010</b></p>		<p>PRAWA AUTORSKIE ZASTRZEŻONE. KOPIOWANIE BEZ PISEMNEJ ZGODY AUTORA ZABRONIONE.</p>	