


VS_A

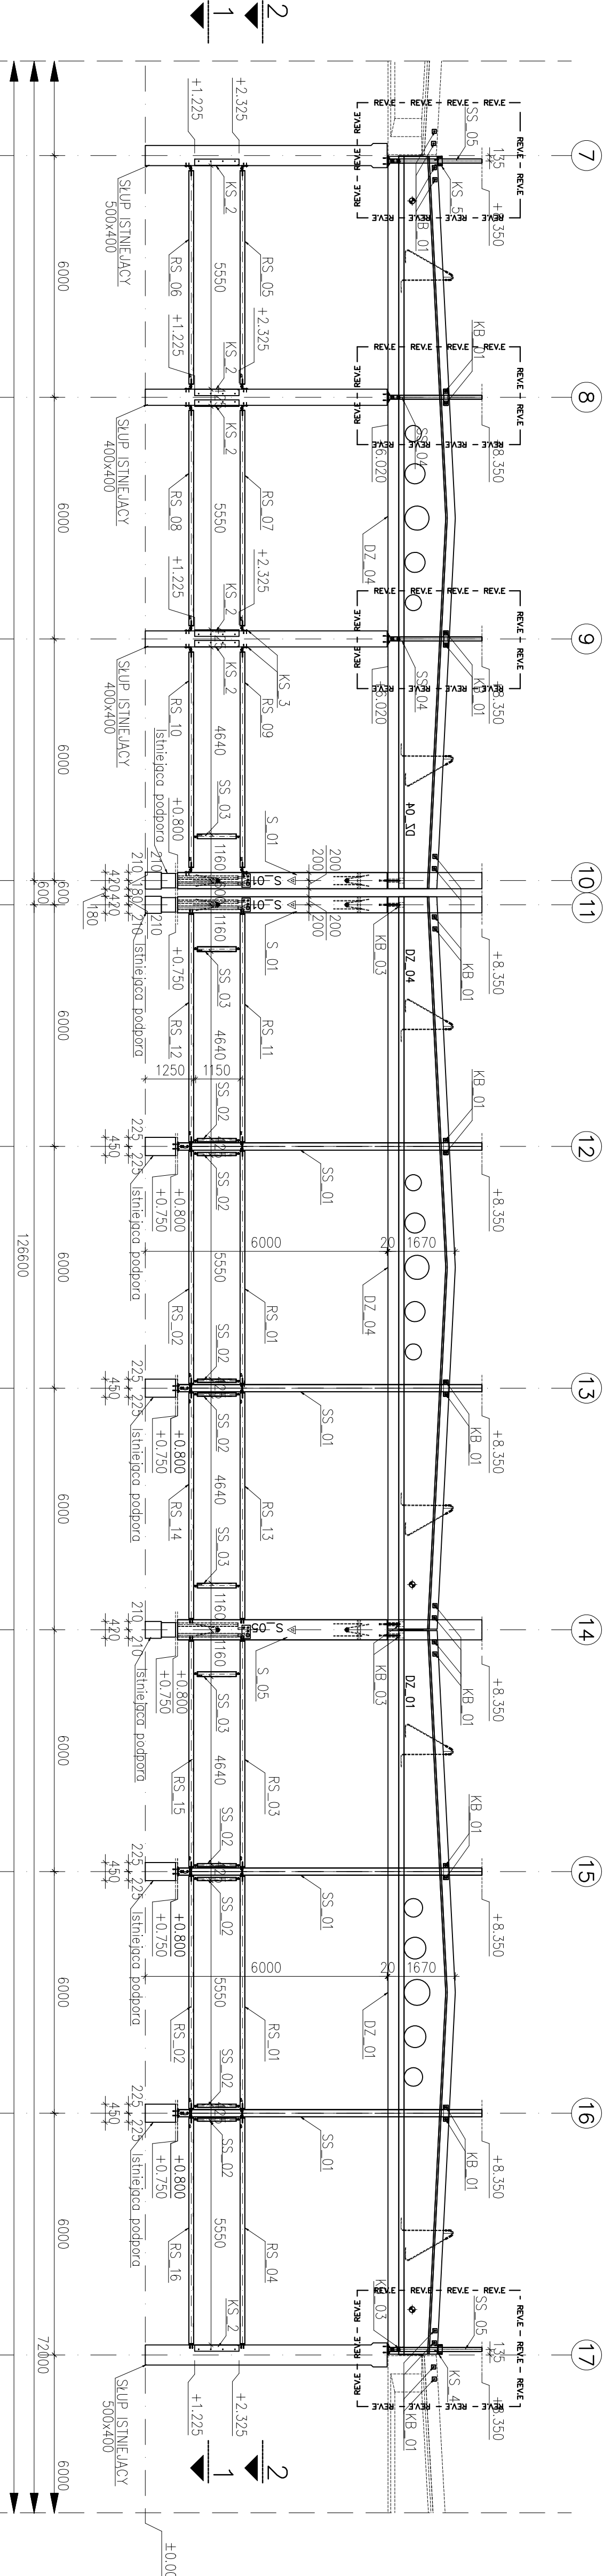


Element	Szt.	Element	Szt.
SS_01	4	RS_01	2
SS_02	8	RS_02	2
SS_03	4	RS_03	1
SS_04	2	RS_04	1
SS_05	2	RS_05	1
		RS_06	1
		RS_07	1
		RS_08	1
		RS_09	1
		RS_10	1
		RS_11	1
		RS_12	1
		RS_13	1
		RS_14	1
		RS_15	1
		RS_16	1

Element	Szt.	Element	Szt.
KS_2	6	RS_11	1
KS_3	12	RS_12	1
KS_4	1	RS_13	1
KS_5	1	RS_14	1
		RS_15	1
		RS_16	1

E	Dodano sztyce stalowe w osiach 7, 8, 9 i 17.	2017-10-24
D	Zmieniono trzecie elementy stalowych pod okno.	2017-10-02
C	Dodano kątowniki zimnocięte.	2017-09-21
B	Dodano rygle ściennie.	2017-09-19
A	Zmieniono trzecie słupowe stalowych.	2017-09-18
REW.	Zmieniono zakres rysunku do osi 7 - 17.	DATA\USER

DOKUMENTACJA POWYKONAWCZA

**Pekabex** BET

ul. Szczytna 27, 60-462 Poznań
tel. +48 61 821 04 24
fax. +48 61 822 14 17

TECNE Consulting Engineers sp. z o. o.
ul. Wierzyńska 18, 61-658 Poznań
tel. +48 694 664 074, +48 604 836 783
e-mail: info@tegne.pl

**TECNE**
Consulting Engineers

INWESTOR: INVEST-PARK DEVELOPMENT sp. z o.o.
ul. Uczniowska 16, 58-306 Wodzisław

PROJEKT: ODBUDOWA KONSTRUKCJI DACHU ZE ŚWETLIKAMI I SCIAN ZEWNĘTRZNYCH PO POŻARZE
ul. Wolbżyska 38, 58-160 Świdobórze

TYTUŁ RYS.: PRZECIĄG W OSI A - VS_A

PROJEKTOWAŁ: mgr inż. Michał Płuski
RYSOWAŁ: inż. Jakub Kamiński

PROJEKTOWAŁ: mgr inż. Michał Płuski
RYSOWAŁ: inż. Jakub Kamiński

SPRAWDZIŁ: mgr inż. Michał Płuski
REWIZJA: E

SPRAWDZIŁ: mgr inż. Michał Płuski
REWIZJA: E

DATA RYS.: 2017-10-24
DATA RYS.: 2017-08-24

DATA RYS.: 2017-10-24
DATA RYS.: 2017-08-24