


VS_K'

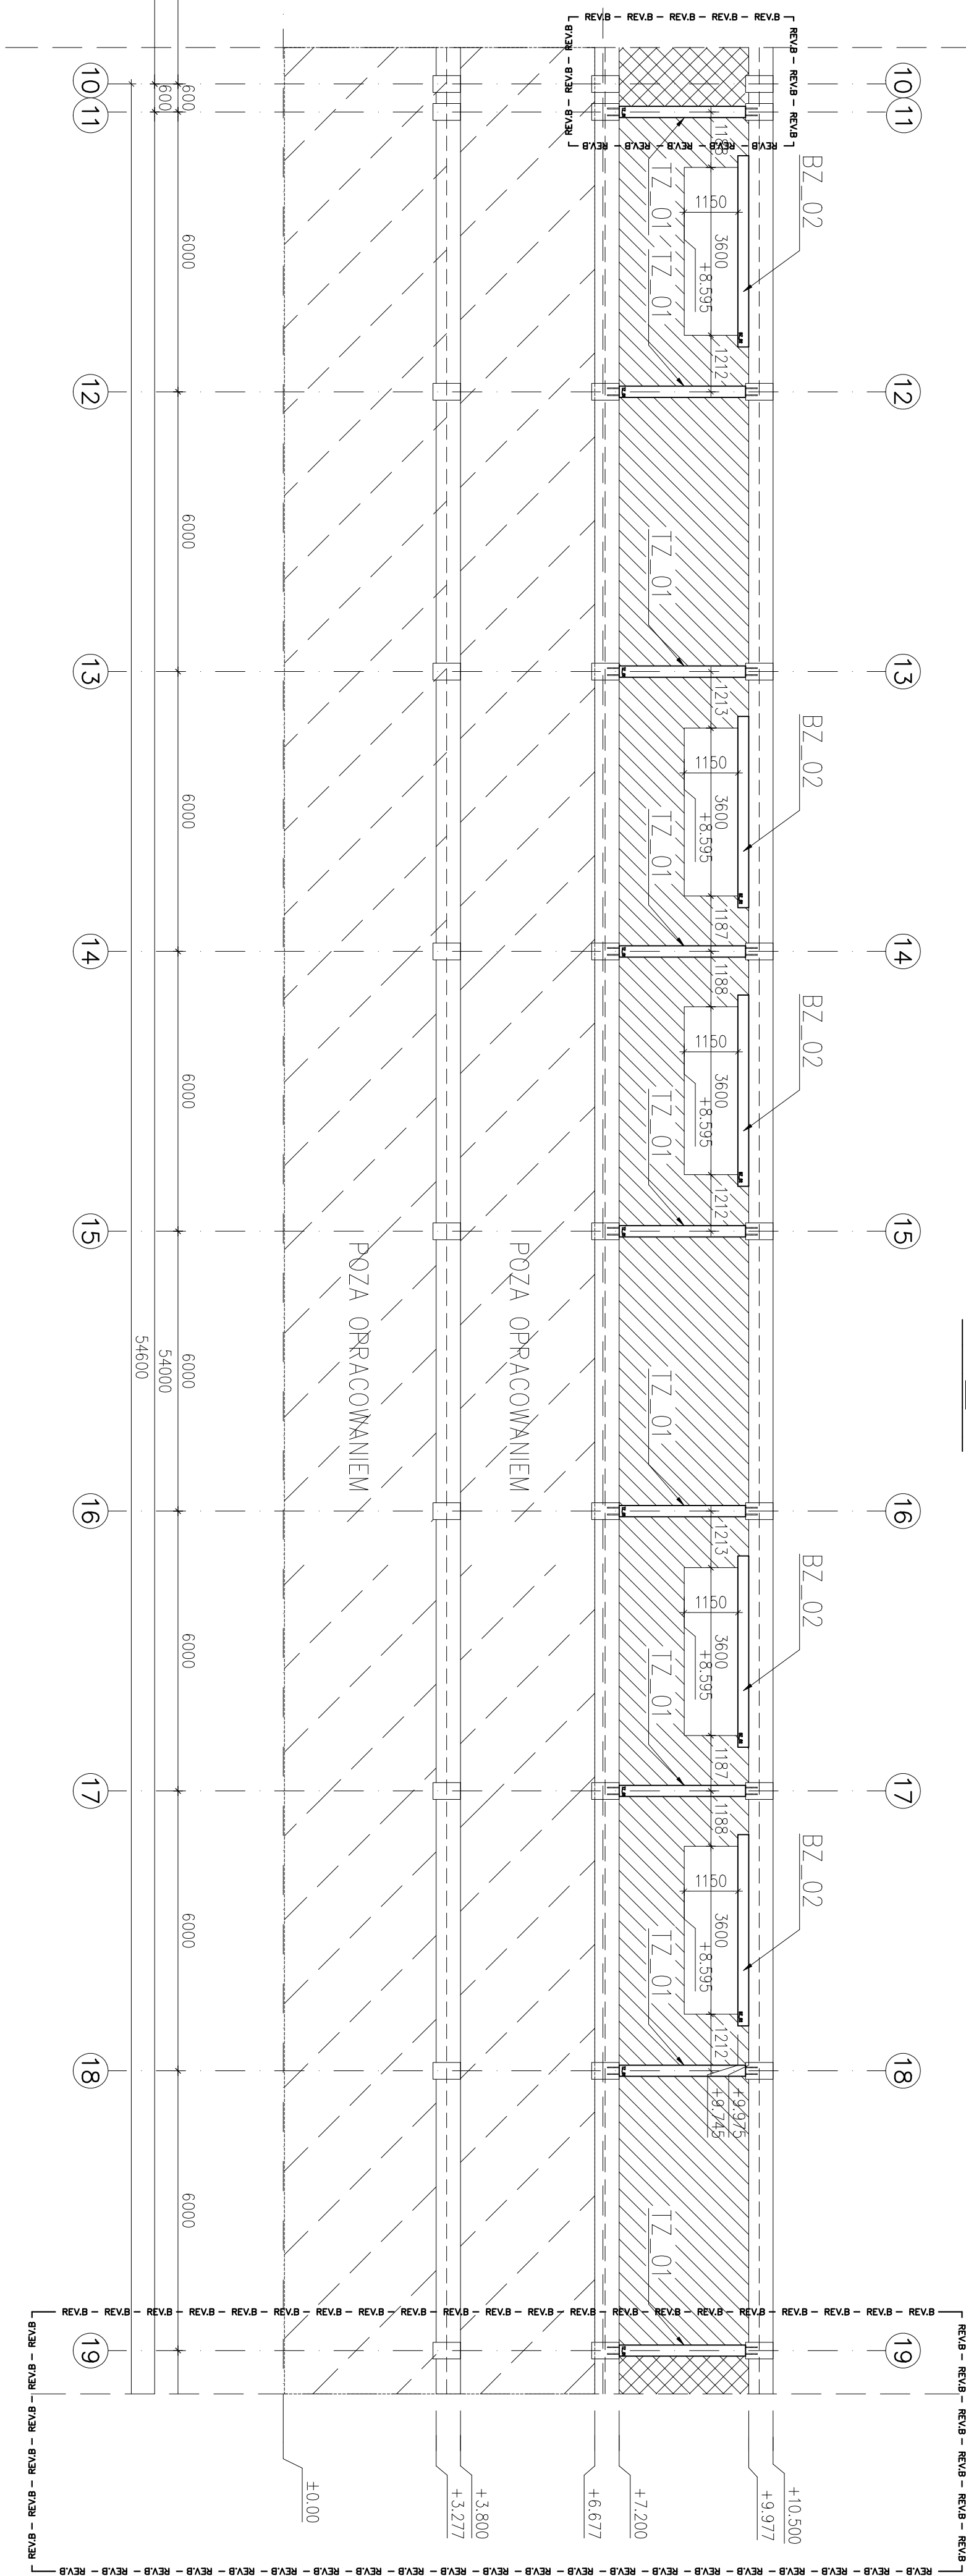

Element	Szt.
TZ_01	9

Element	Szt.
BZ_02	5

B	Usunięto trzpienie TZ_01 w osiach 10 i 20 (-2 szt.).	2017-11-09
A	Zmniejszono zakres opracowania do osi 19 (usunięto nadproże BZ_02, -1 szt.).	2017-10-09
REW.	Zmieniono oznaczenie elementu z TZ_02 na TZ_01.	DATA USER

DOKUMENTACJA POWYKONAWCZA	
Pekabex BET	Pekabex BET S.A. ul. Skaryszka 27, 60-462 Poznań tel. +48 061 821 04 24 fax. +48 061 822 14 17
TEGNE	TEGNE Consulting Engineers sp. z o. o. ul. Wągrowa 18, 61-658 Poznań tel. +48 694 604 074, +48 604 836 783 e-mail: info@tegne.pl www.tegne.pl

INWESTOR:	INVEST-PARK DEVELOPMENT sp. z o.o.	
PROJEKT:	ul. Uczniowska 16, 58-306 Wąbrzych	
Tytuł rys.:	PRZEBUDOWA KONSTRUKCJI DACHU ZE ŚWIETLAKAMI I ŚCIAN ZEWNĘTRZNYCH PO POŻARZE	
PROJEKTOWAŁ:	mgr inż. Mikołaj Łukasz WKP/0047/P00K/12	SKALA: 1:100
PROJEKTOWAŁ:	mgr inż. Jakub Kamiński	PROJEKTOWAŁ:
SPRAWDZIŁ:	mgr inż. Michał Puskotko WKP/0272/P00K/09	SPRAWDZIŁ:
REWIZJA:	B	DATA REWIZJI: 2017-11-09