


VS\_4




C	Usunięto rury robusta w istniejących dźwigarach.	2017-09-20
B	Opisano istniejące elementy konstrukcji.	2017-09-14
A	Dodano steżenia portalowe.	2017-09-13
PEW		DATA\USER

# DOKUMENTACJA POWYKONAWCZA

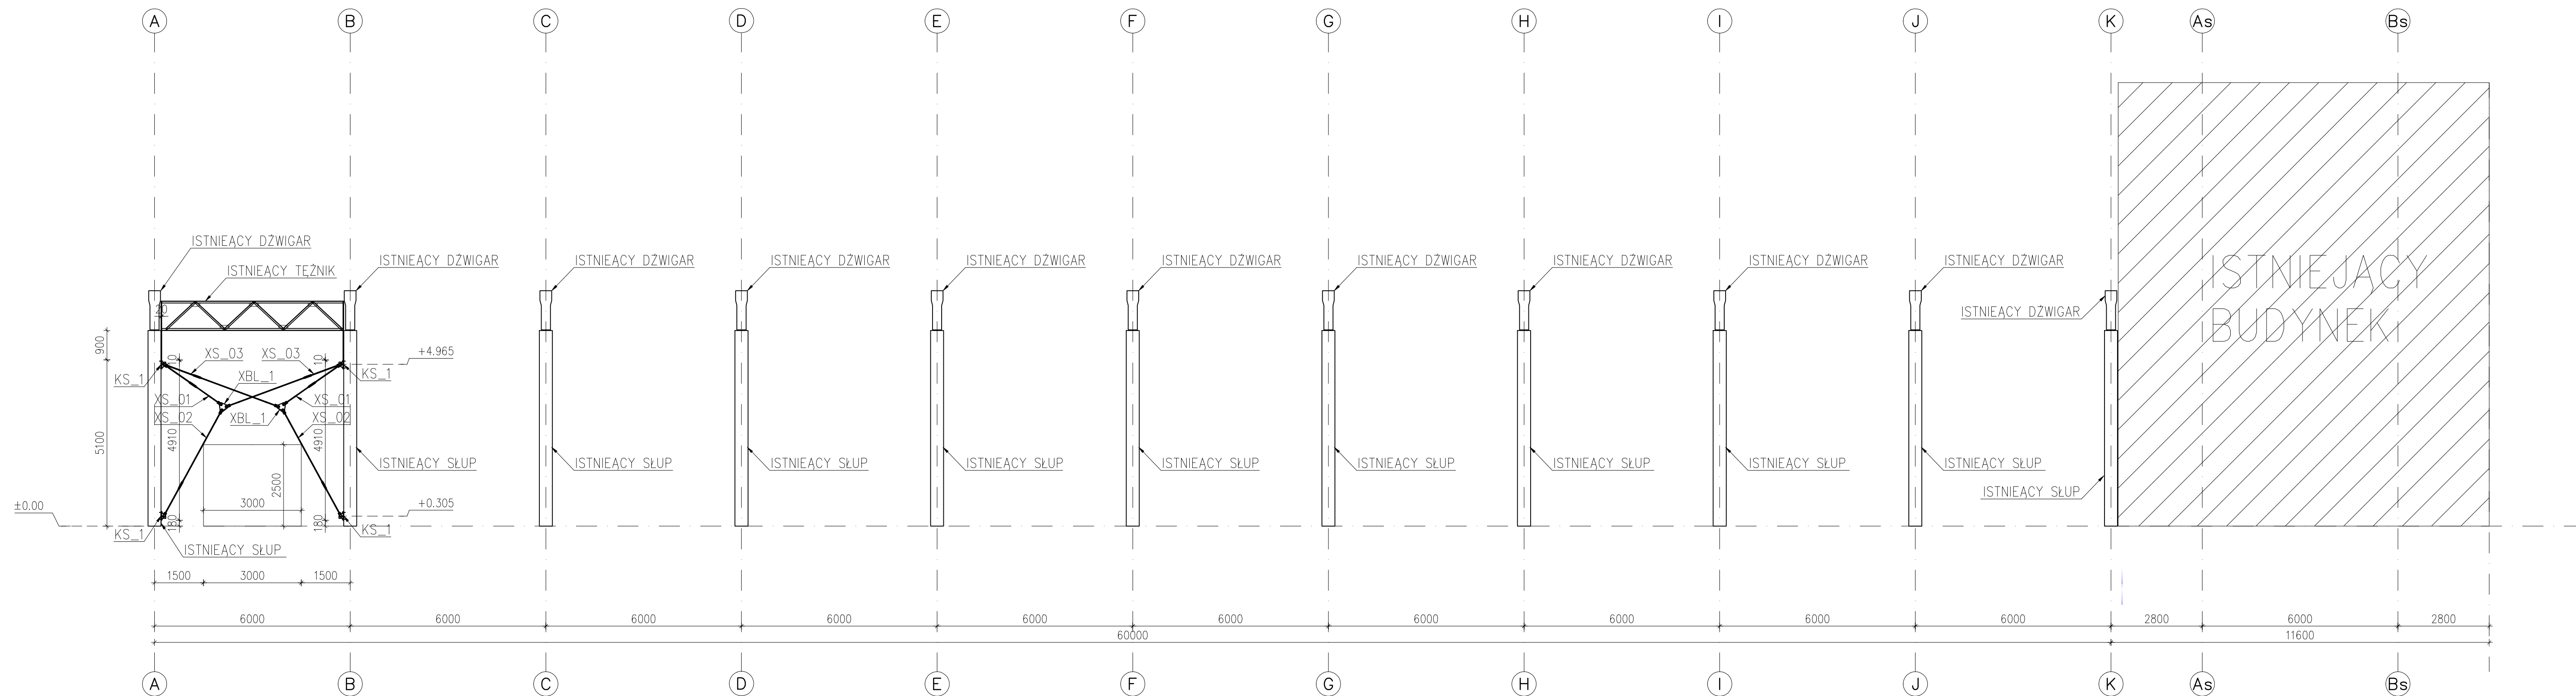

# Pekabex BET S A

Pekabex BET S.A.  
ul. Szarych Szeregów 27, 60-462 Poznań  
tel. +48 061 821 04 24  
fax. +48 061 822 14 17

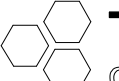

**TEGNE**  
Consulting Engineers

TEGNE Consulting Engineers sp. z o. o.  
ul. Warzywna 18, 61-658 Poznań  
tel. +48 694 664 074, +48 604 836 78  
e-mail: info@tegne.pl      www.tegne.pl

INWESTOR:	INVEST-PARK DEVELOPMENT sp. z o.o. ul.Uczniowska 16, 58-306 Wątrzych		
PROJEKT:	ROBOTA ODBUDOWY KONSTRUKCJI DACHU ZE ŚWIETLIKAMI I ŚCIAN ZEWNĘTRZNYCH PO POŻARZE ul.Wątrzyńska 38, 58-160 Świebodzice		
TYTUŁ RYS.: PRZEKRÓJ W OSI 4 - <u>VS_4</u>			
PROJEKTOWAŁ: mgr inż. Mikolaj Łukasik WKP/0047/P00K/12	PODPIS: <i>Mikolaj Łukasik</i>	SKALA: 1:100	
RYSOWAŁ: inż. Jakub Kaminski	PODPIS: <i>Jakub Kaminski</i>		
SPRAWDZIŁ: mgr inż. Michał Pluskota WKP/0272/P00K/09	PODPIS: <i>Michał Pluskota</i>		
REWIZJA: C	DATA REWIZJI: 2017-09-20	DATA RYS.: 2017-08-31	NR RYSUNKU: VS_4