


VS_B



B	Zmniejszono zakres rysunku do osi 7 – 17.	2017-09-18
A	Dodano słupy prefabrykowane.	2017-09-14
REW.		DATA\USER

DOKUMENTACJA POWYKONAWCZA

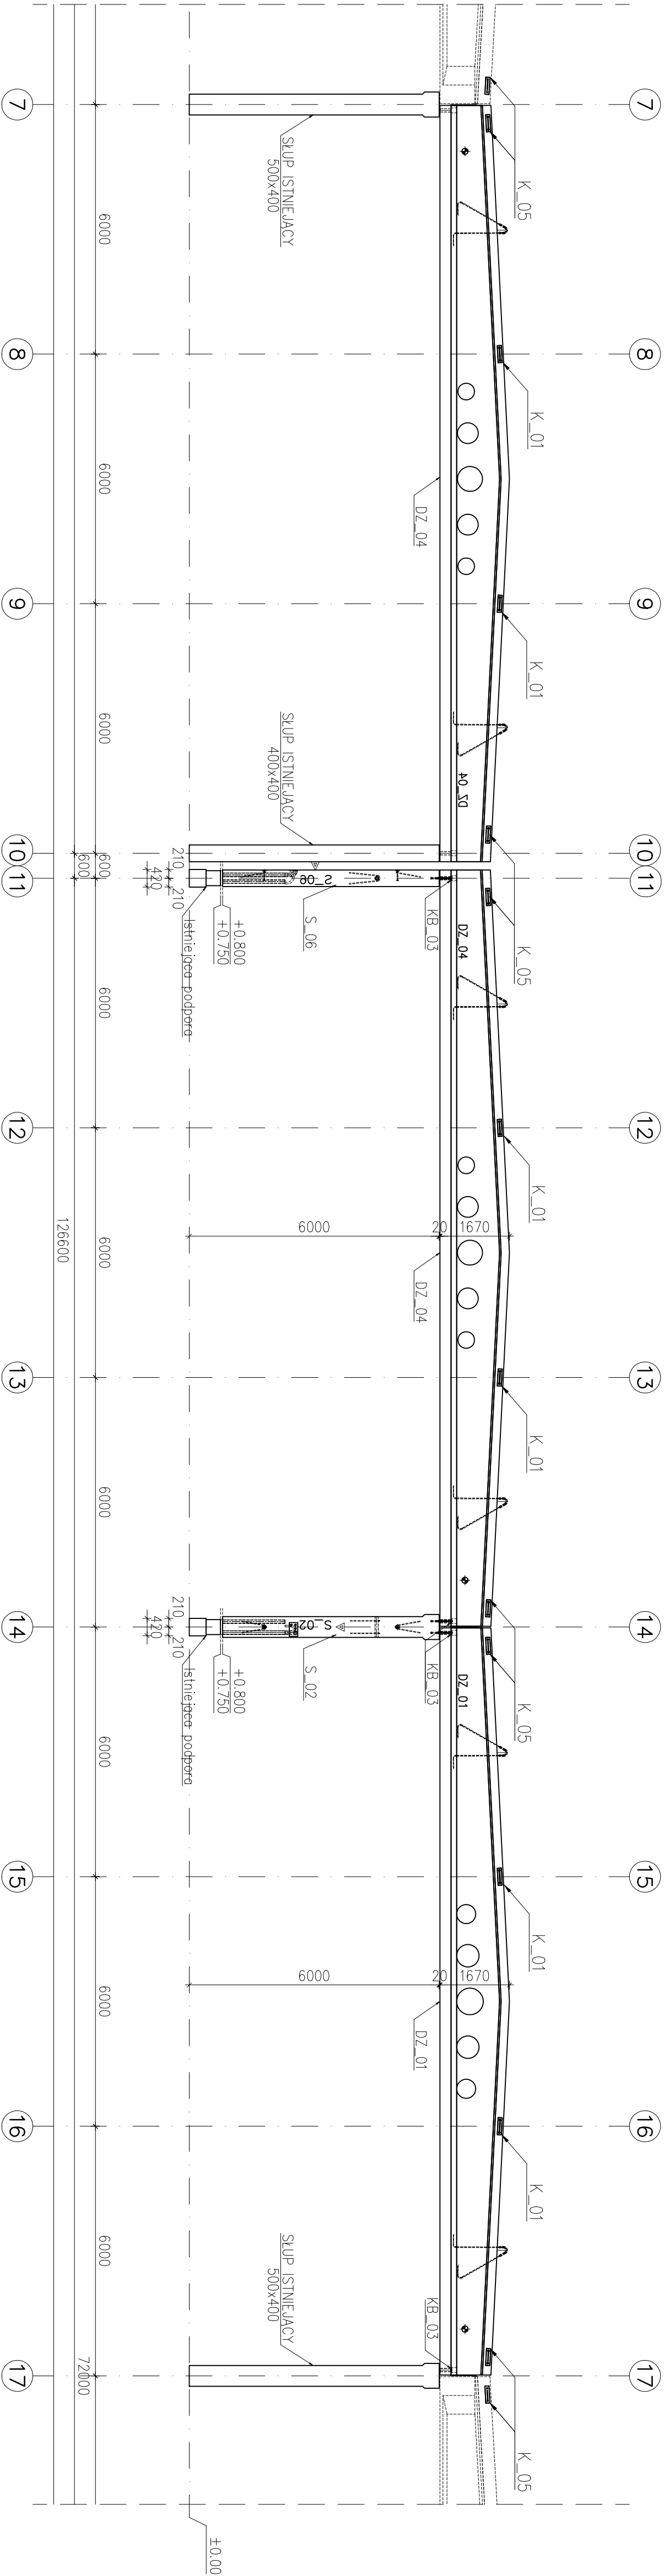

Pekabex BET S.A.
ul. Szorach Szeregów 27, 60-462 Poznań
tel. +48 061 821 04 24
fax. +48 061 822 14 17



TEGNE Consulting Engineers sp. z o. o.
ul. Wąrzawo 18, 61-658 Poznań
tel. +48 604 664 074, +48 604 836 783
e-mail: info@tegne.pl
www.tegne.pl

INWESTOR:	INVEST-PARK DEVELOPMENT sp. z o.o. ul. Uczniowska 16, 58-306 Wotbrzych		
PROJEKT:	ROBUDOWA KONSTRUKCJI DACHU ZE ŚWETLIKAMI I ŚCIAN ZEWNĘTRZNYCH PO POZARZE ul. Wotbrzyska 38, 58-160 Świebodzice		
TYTUL RYS.:	PRZEMOŁ W OSI B – VS_B		
PROJEKTOWAŁ:	mgr inż. Mikołaj Łukasik WKP/0047/P00K/12	PODPIS: <i>Mikołaj Łukasik</i>	SKALA: 1:100
RYSOWAŁ:	inż. Jakub Kamiński	PODPIS: <i>Jakub Kamiński</i>	
SPRAWDZIŁ:	mgr inż. Michał Piuskoto WKP/0272/P00K/09	PODPIS: <i>Michał Piuskoto</i>	NR RYSUNKU: VS_B
REWIZJA:	B	DATA REWIZJI: 2017-09-18	DATA RYS.: 2017-08-24