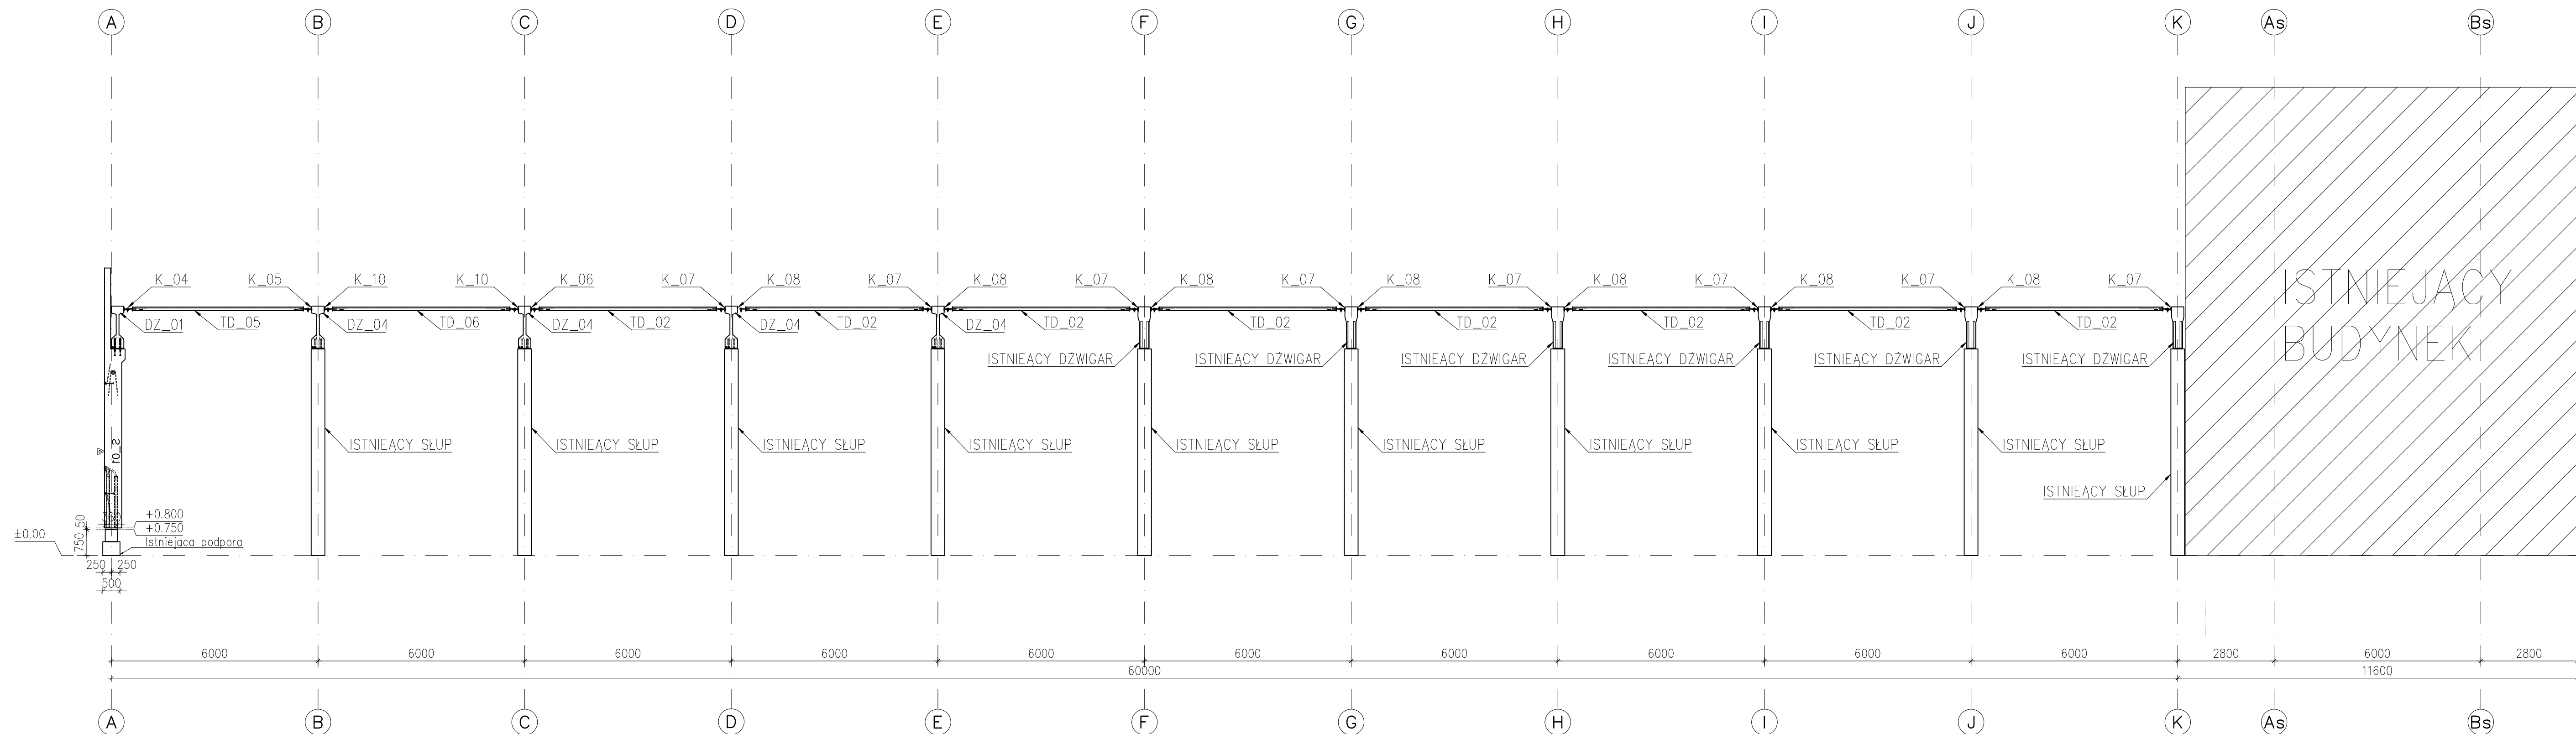

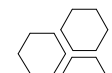
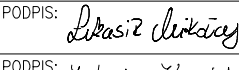
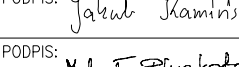
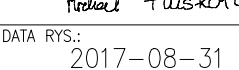


VS\_10



C	Dodano podpore pod słup S_01.	2017-09-18
B	Poprawiono widok istniejących dźwigarów.	2017-09-15
A	Dodano opisy istniejących elementów konstrukcji.	2017-09-14
REW.		DATA\USER

DOKUMENTACJA POWYKONAWCZA

		Pekabex BET S.A. ul. Szarych Szeregów 27, 60-462 Poznań tel. +48 061 821 04 24 fax. +48 061 822 14 17	
		TEGNE Consulting Engineers sp. z o. o. ul. Warzywna 18, 61-658 Poznań tel. +48 694 664 074, +48 604 836 783 e-mail: info@tegne.pl      www.tegne.pl	
INWESTOR:	INVEST-PARK DEVELOPMENT sp. z o.o. ul.Uczniowska 16, 58-306 Wałbrzych		
PROJEKT:	ROBOTA ODBUDOWY KONSTRUKCJI DACHU ZE ŚWIETLIKAMI I ŚCIAN ZEWNĘTRZNYCH PO POŻARZE ul.Wałbrzyska 38, 58-160 Świebodzice		
TYTUŁ RYS.:	PRZEKRÓJ W OSI 10 - <u>VS_10</u>		
PROJEKTOWAŁ:	mgr inż. Mikołaj Łukasik WKP/0047/P00K/12	PODPIS: 	SKALA: 1:100
RYSOWAŁ:	inż. Jakub Kamiński	PODPIS: 	
SPRAWDZIŁ:	mgr inż. Michał Pluskota WKP/0272/P00K/09	PODPIS: 	NR RYSUNKU: VS_10
REWIZJA:	C	DATA REWIZJI: 2017-09-18	
		DATA RYS.: 2017-08-31	