
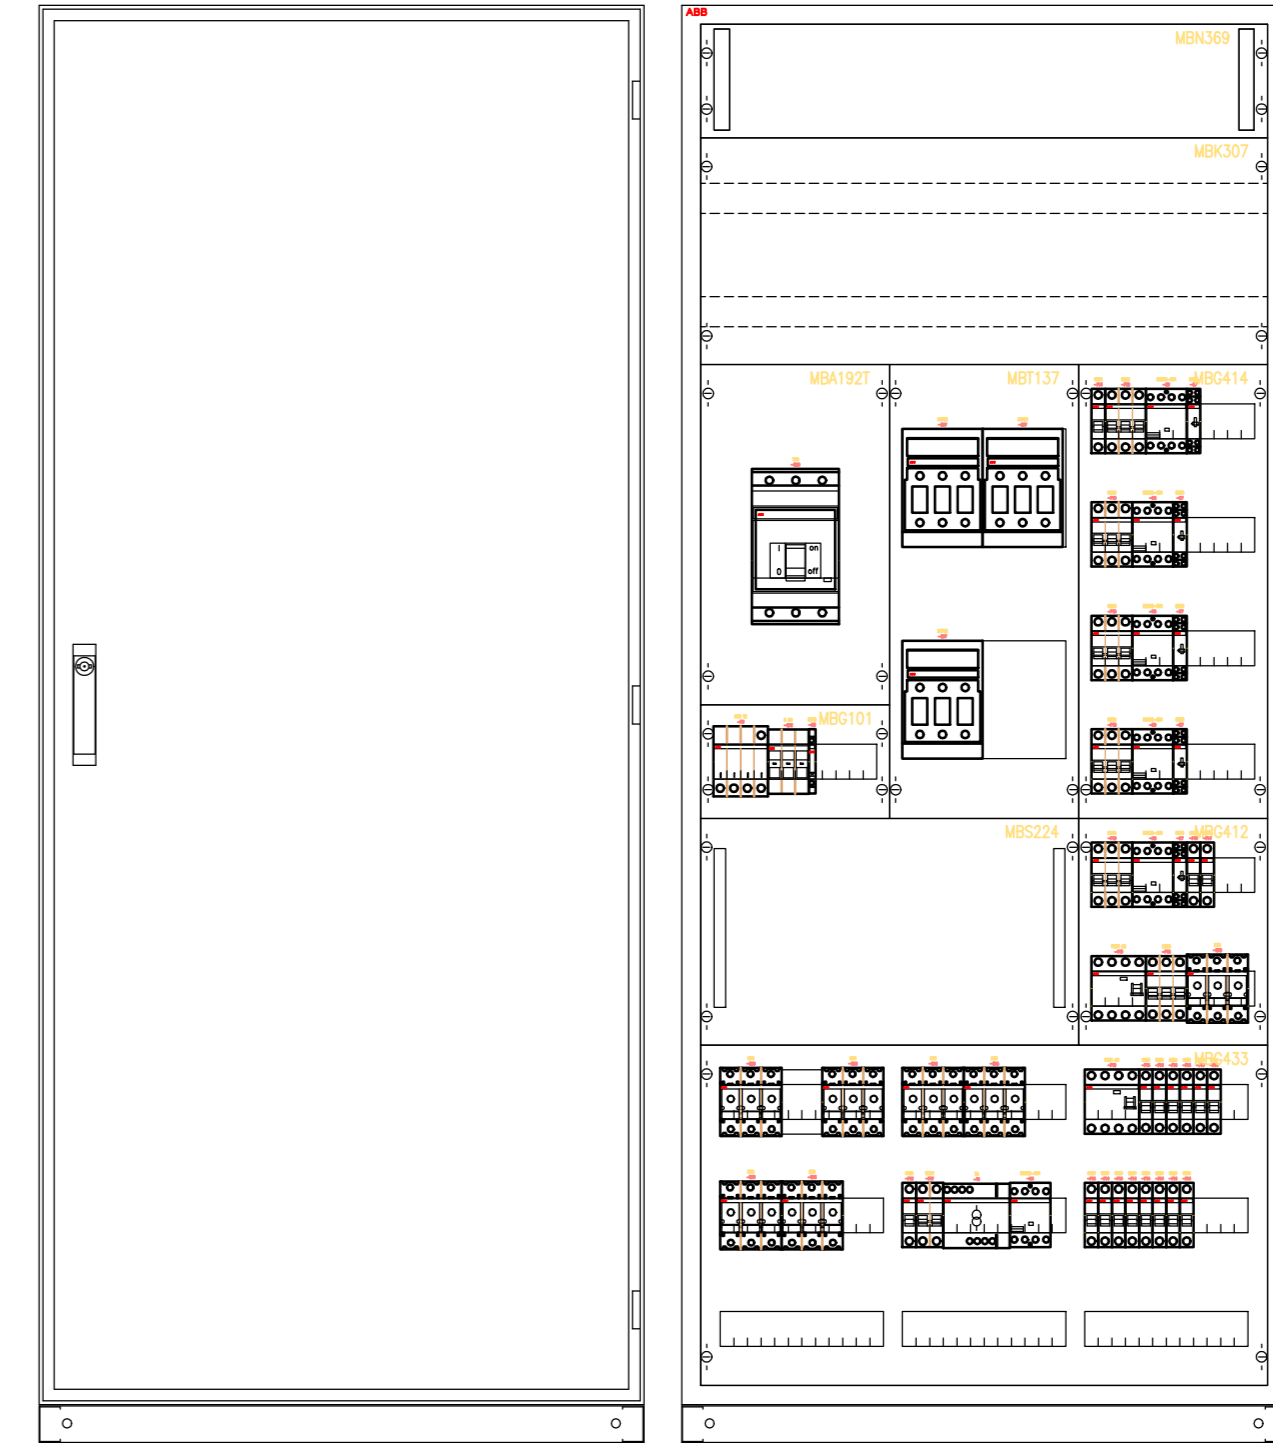
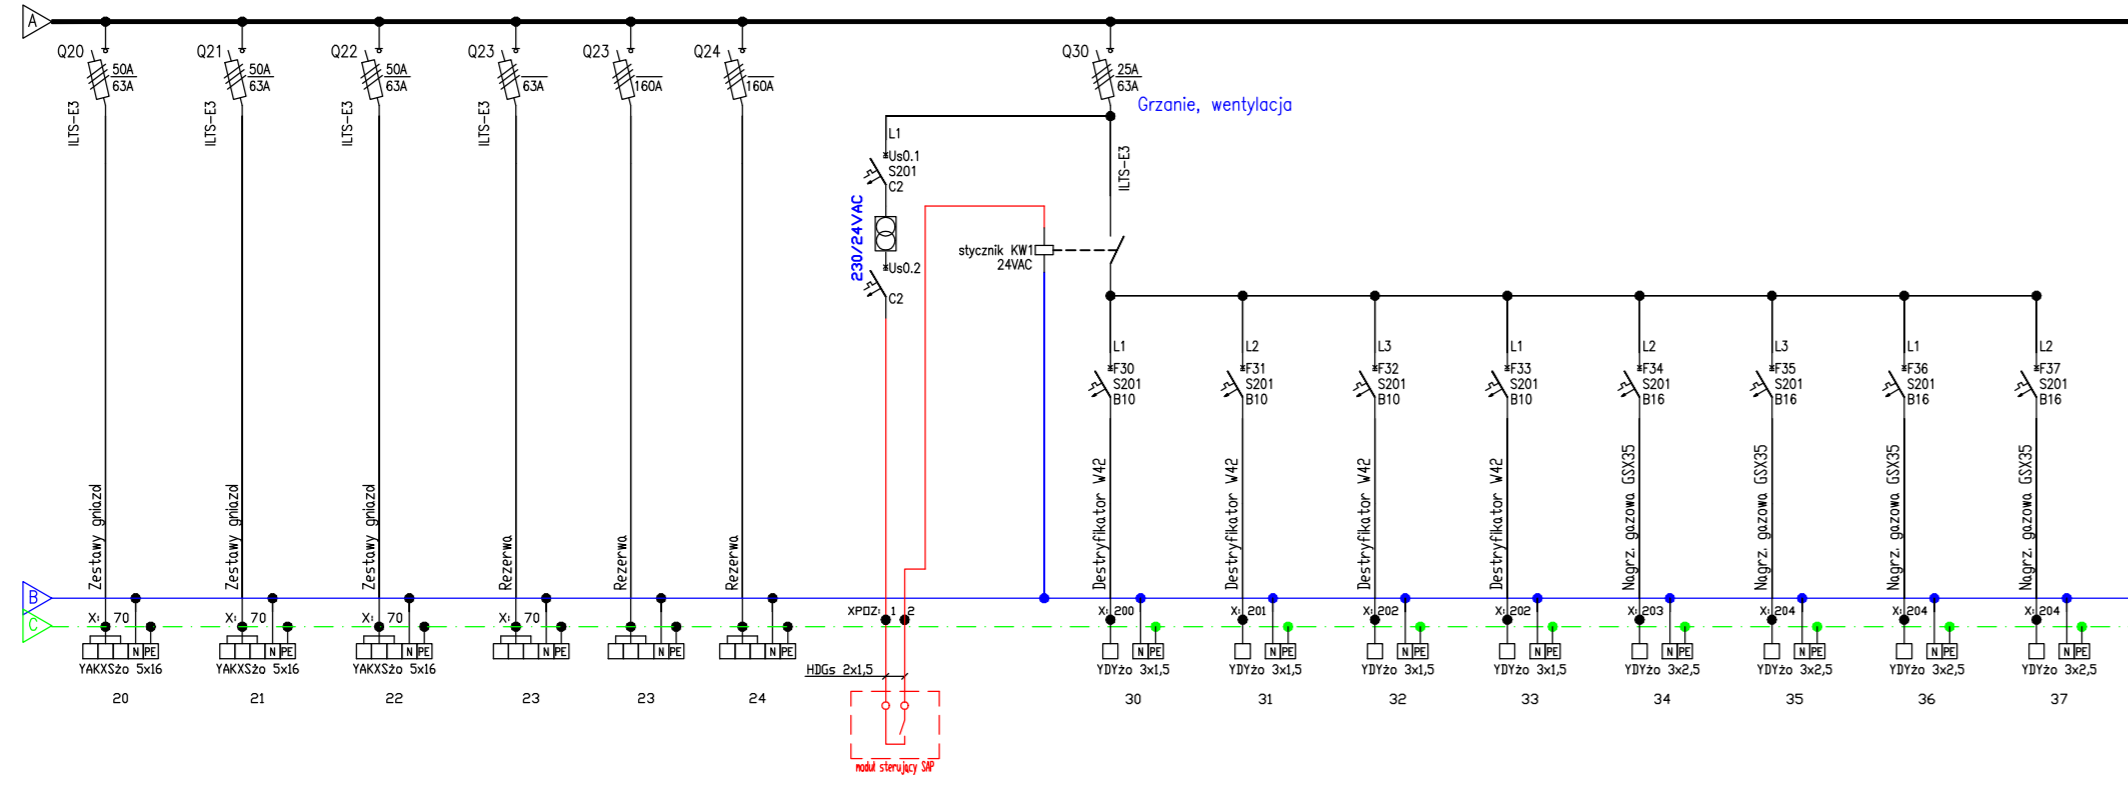


Tablica RH3

L1,L2,L3 SIEC 400/230V, 50Hz, I_k'=10,5kA

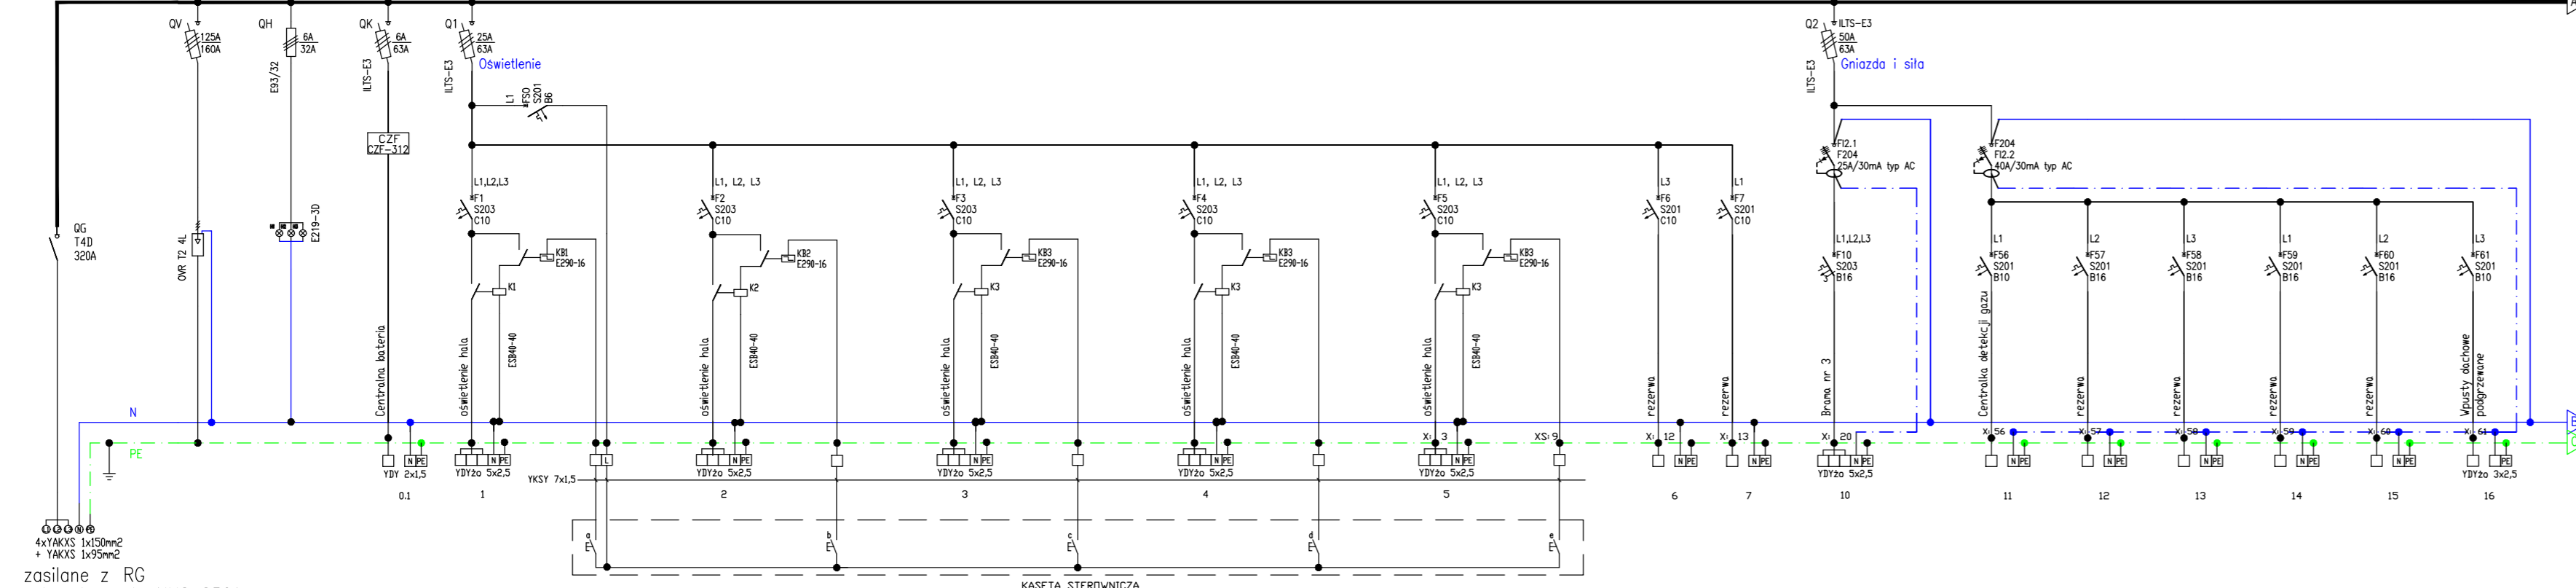

Klasa izolacji: I
Stopień ochrony: IP55
Stopień ochrony: IK10
Prąd znamionowy: 630 A
Rodzaj: Słojowa
Ilość modułów: 432
Szerokość: 800 mm
Wysokość: 1900 mm
Głębokość: 275 mm

**WYKONANO ZGODNIE
Z PROJEKTEM**

**DOKUMENTACJA
POWYKONAWCZA**

| | | | |
|----------------|---|--|--------------------|
| Pekabex | | Pekabex BET S.A. ul. Szarych Szeregów 27, 60-482 Poznań tel. +48 061 821 04 24 fax. +48 061 822 14 17 | |
| INWESTOR: | INVEST-PARK DEVELOPMENT ul. Uczniowska 16,58-306 Wałbrzych | | |
| PROJEKT: | BUDOWA HALI PRODUKCYJNO - MAGAZYNOWEJ Z CZĘŚCIĄ ADMINISTRACYJNO - USŁUGOWĄ (INKUBATOR PRZEDSIĘBIORCZOŚCI) I ZAGOSPODAROWANIEM TERENÓW ZEWNĘTRZNYCH W CELU UTWORZENIA PARKU BIZNESU W ŚWIEBODZICACH PRZY ULICY STREFOWEJ | | |
| FAZA: | PROJEKT WYKONAWCZY | | |
| BRANŻA: | ELEKTRYCZNA | | |
| PROJEKTOWAŁ: | mgr inż. Danieł Dworczyk upr nr WKP/0184/POOE/13 | | |
| SPRAWDZIŁ: | mgr inż. Paweł Budzyński upr nr WKP/0182/POOE/13 | | |
| TYTUŁ RYSUNKU: | SCHEMAT I ELEWACJA RH3 | SKALA: - | DATA RYS.: 2020-07 |
| | | | E-14 |