



Deklaracja właściwości użytkowych (DWU) nr 1120-001

zgodna z rozporządzeniem CPR = Construction Products Regulation 305/2011/EU

1.	Typ produktu Zgodnie z aktualnym wykazem produktów	Separatory do oddzielania cieczy lekkich ze ścieków dla ochrony kanalizacji i wód powierzchniowych, z osadnikiem, klasa I [AQUAFIX SK] wykaz aktualnych produktów na stronie www.hauraton.com
2.	Zastosowanie	Oddzielanie cieczy lekkich ze ścieków dla ochrony kanalizacji i wód powierzchniowych
3.	Producent	Hauraton Polska Sp. z o.o. ul. Ostrowska 398 61-312 Poznań / Poland Tel.: +48 61 6625444
4.	Upoważniony przedstawiciel	nie dotyczy
5.	System oceny i weryfikacji stałości właściwości użytkowych	4
6 a)	Norma zharmonizowana	PN-EN 858-1:2005 + PN-EN 858-2:2005
	Jednostka lub jednostki notyfikowane	nie dotyczy
7.	Zasadnicza charakterystyka	Skuteczność
	I. Szczelność	spełnia warunki
	II. Wytrzymałość na obciążenia, Reakcja na ogień	
	II. a) Wytrzymałość na obciążenia	spełnia warunki
	II. b) Ognioodporność	A1
	III. Trwałość	spełnia warunki

MATERIAŁ WBUDOWANO
W OBIEKT *PRAC BIZNESU*
W OKRESIE *III SIEC 2014, SWIACZONIE*
06-12-2014

Właściwości użytkowe określonego powyżej wyrobu są zgodne z zestawem deklarowanych właściwości użytkowych. Niniejsza deklaracja właściwości użytkowych wydana zostaje zgodnie z rozporządzeniem (UE) nr 305/2011 na wyłączną odpowiedzialność producenta określonego powyżej.

Poznań, 19.04.2017


W imieniu producenta podpisał:

Maciej Siecla
Prezes Zarządu



ZA ZGODNOŚĆ
Z OŚC

PEKABEX BET S.A.
Kierownik Budowy / Site Manager
[Signature]
Ryszard Marcin

PRZEKRÓJ B:B

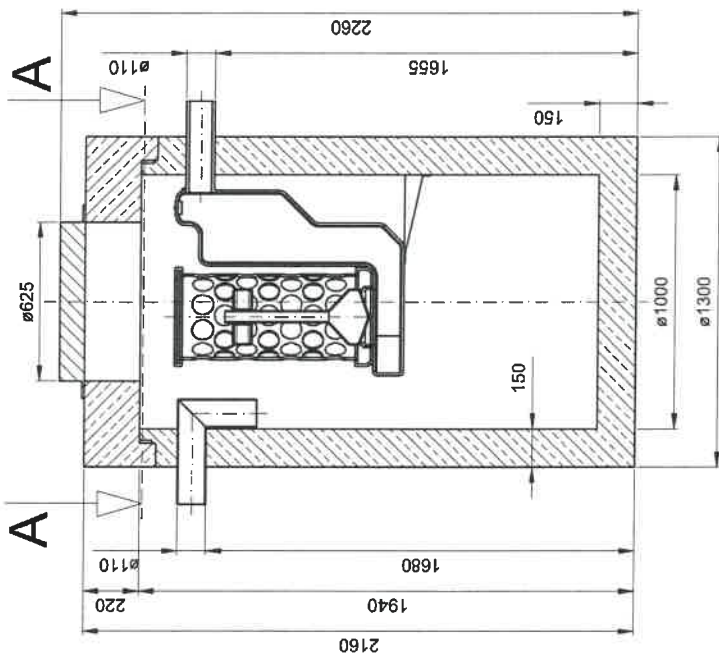

PRZEKRÓJ A:A

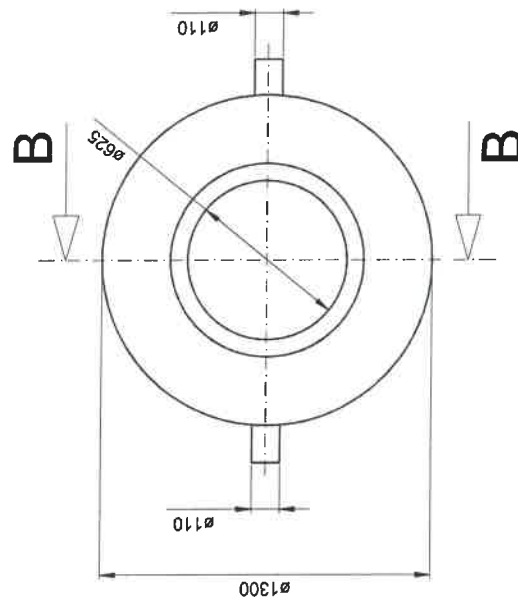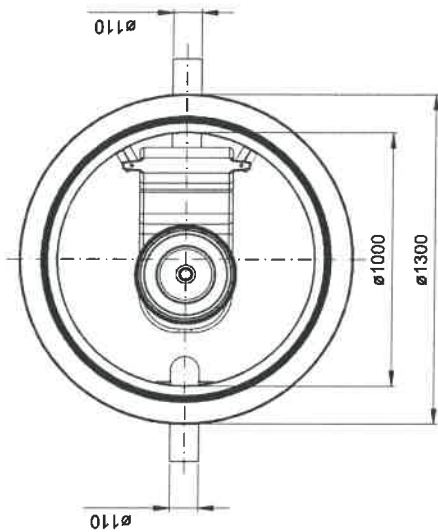

MATERIAŁ WBUDOWANO
W OBIEKT *PARK BIAŁY*
W M. *STRĘKOWA* *50123010*
W OKRESIE *08-12-2012*



www.hauraton.com.pl
hauraton@hauraton.com.pl

AQUAFIX SK 03/0600

Tytuł		Nazwa placu		Nr katalogowy: 3176043P		Wymiary		Materiał		Status		Data	
Zmiany zatwierdził													
Rev. 1	Zmiana												

PEKADEX BET S.A.
Kierownik Budowy / Site Manager
Filip Marcinlak
Filip Marcinlak

DOKUMENTACJA
POWYKONAWCZA