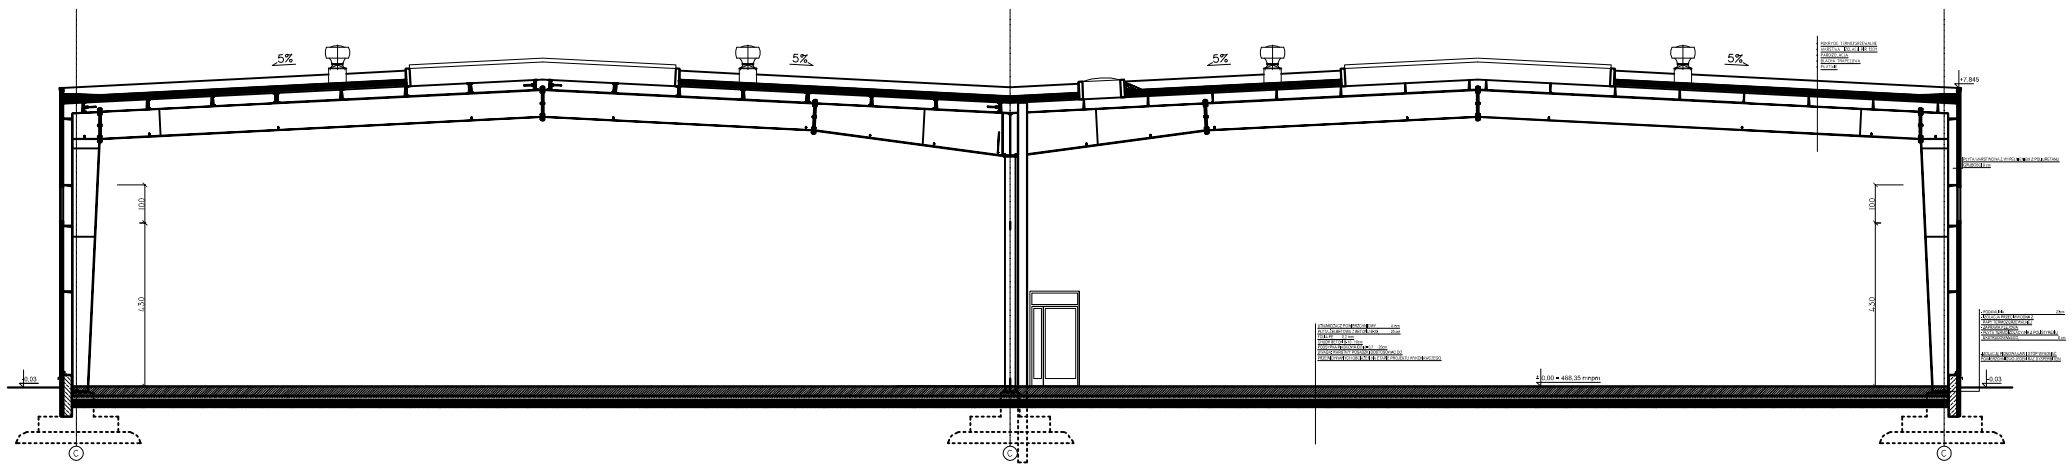

Jednostka projektowa: BPP Jerzy Jakimiec, ul. Ustawiona 21 05-300 Wołomyn, tel. 0-2-8-2-1-2-5-4-8, sp@jpj.eu.pl	Inwestor: INVEST-PARK DEVELOPMENT, ul. Ustawiona 21 05-300 Wołomyn
Inwestycja: CENTRUM MAGAZYNOWE ul. Uzdrowiska, Wołomyn	
Projekt: PROJEKT BUDOWLANY ZAMIENNY	Nr rys.: A05
Nazwa rysunku: PRZEKRÓJ POPRZECZNY PRZEZ HALĘ	Skala: 1:50
Projektowy: mgr inż. arch. Lech Walusiak, UAN: 04-0155687	Podpis:
Asystent projektowy: mgr inż. arch. Agnieszka Pawlikowicz	Podpis:
Sprawdzający: mgr inż. arch. Joana Grabarek, AU-02-0158681	Podpis:
Data: 11 II 2010	Projekt nie podlega ochronie, KORZYSTANIE BEZ ZGODY AUTORA PROJEKTU