VS_K

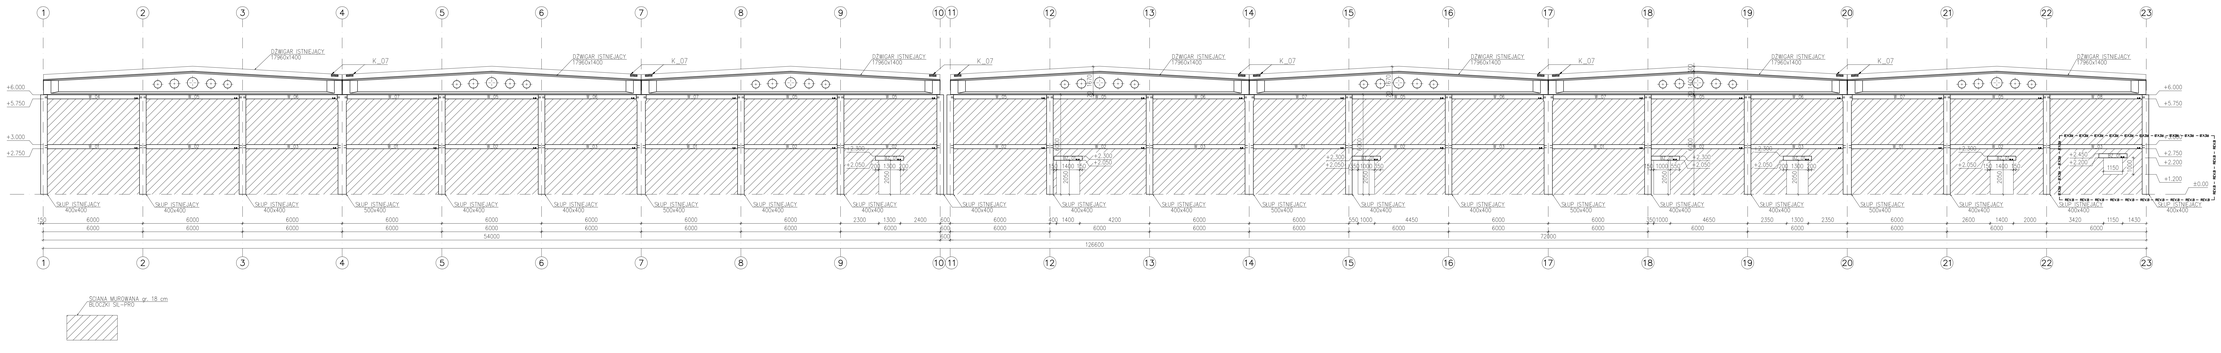

SCIANA MUROWANA gr. 18 cm
BLOCZKI SK-PRO

Element	Szt.
W_01	6
W_02	9
W_03	6
W_04	1
W_05	9
W_06	5
W_07	5
W_08	1
	42

Element	Szt.
BZ_01	7
	7

REW.	DATA/UWAGI
B	Dodano otwór w ścianie murowanej pomiędzy osiami 22 i 23. 2017-11-03
A	Usunięto otwory (tzw. pomiędzy osiami 4-5 oraz 20-21), dodano otw. (tzw. pomiędzy osiami 9-10/10-11/16-17/21-22 oraz przesunięto otwór (tzw. pomiędzy osiami 12-13) 2017-10-26

DOKUMENTACJA POWYKONAWCZA

Pekabex BET S.A.
ul. Szarych Szeregów 27, 60-462 Poznań
tel. +48 061 827 04 04
fax. +48 061 822 14 17

TEGNE Consulting Engineers sp. z o. o.
ul. Warszawa 76, 61-458 Poznań
tel. +48 694 604 074, +48 604 636 783
e-mail: info@tegne.pl
www.tegne.pl

INWESTOR: INVEST-PARK DEVELOPMENT sp. z o.o.
ul.Uczniowska 16, 58-306 Wałbrzych

PROJEKT: ODBUDOWA KONSTRUKCJI DACHU ZE ŚWIETLIKAMI I ŚCIAN ZEWNĘTRZNYCH PO POŻARZE
ul.Wałbrzyska 35, 59-140 Świebodzice

TYTUŁ RYS.: PRZEKRÓJ W OSI K – VS_K

PROJEKTOWAŁ:	mgr inż. Maciej Łukasik MKP/0247/POOK/12	PODPIS:	SKALA: 1:100
SPRAWDZIŁ:	inż. Jakub Kamiński	PODPIS:	
ZATWIERDZIŁ:	mgr inż. Michał Pluskota MKP/0272/POOK/09	PODPIS:	NR RYSUNKU: VS_K
FAZA:	B	DATA WYDR.: 2017-11-03	DATA ZAT.: 2017-09-29

2017-11-03 / 1:100